

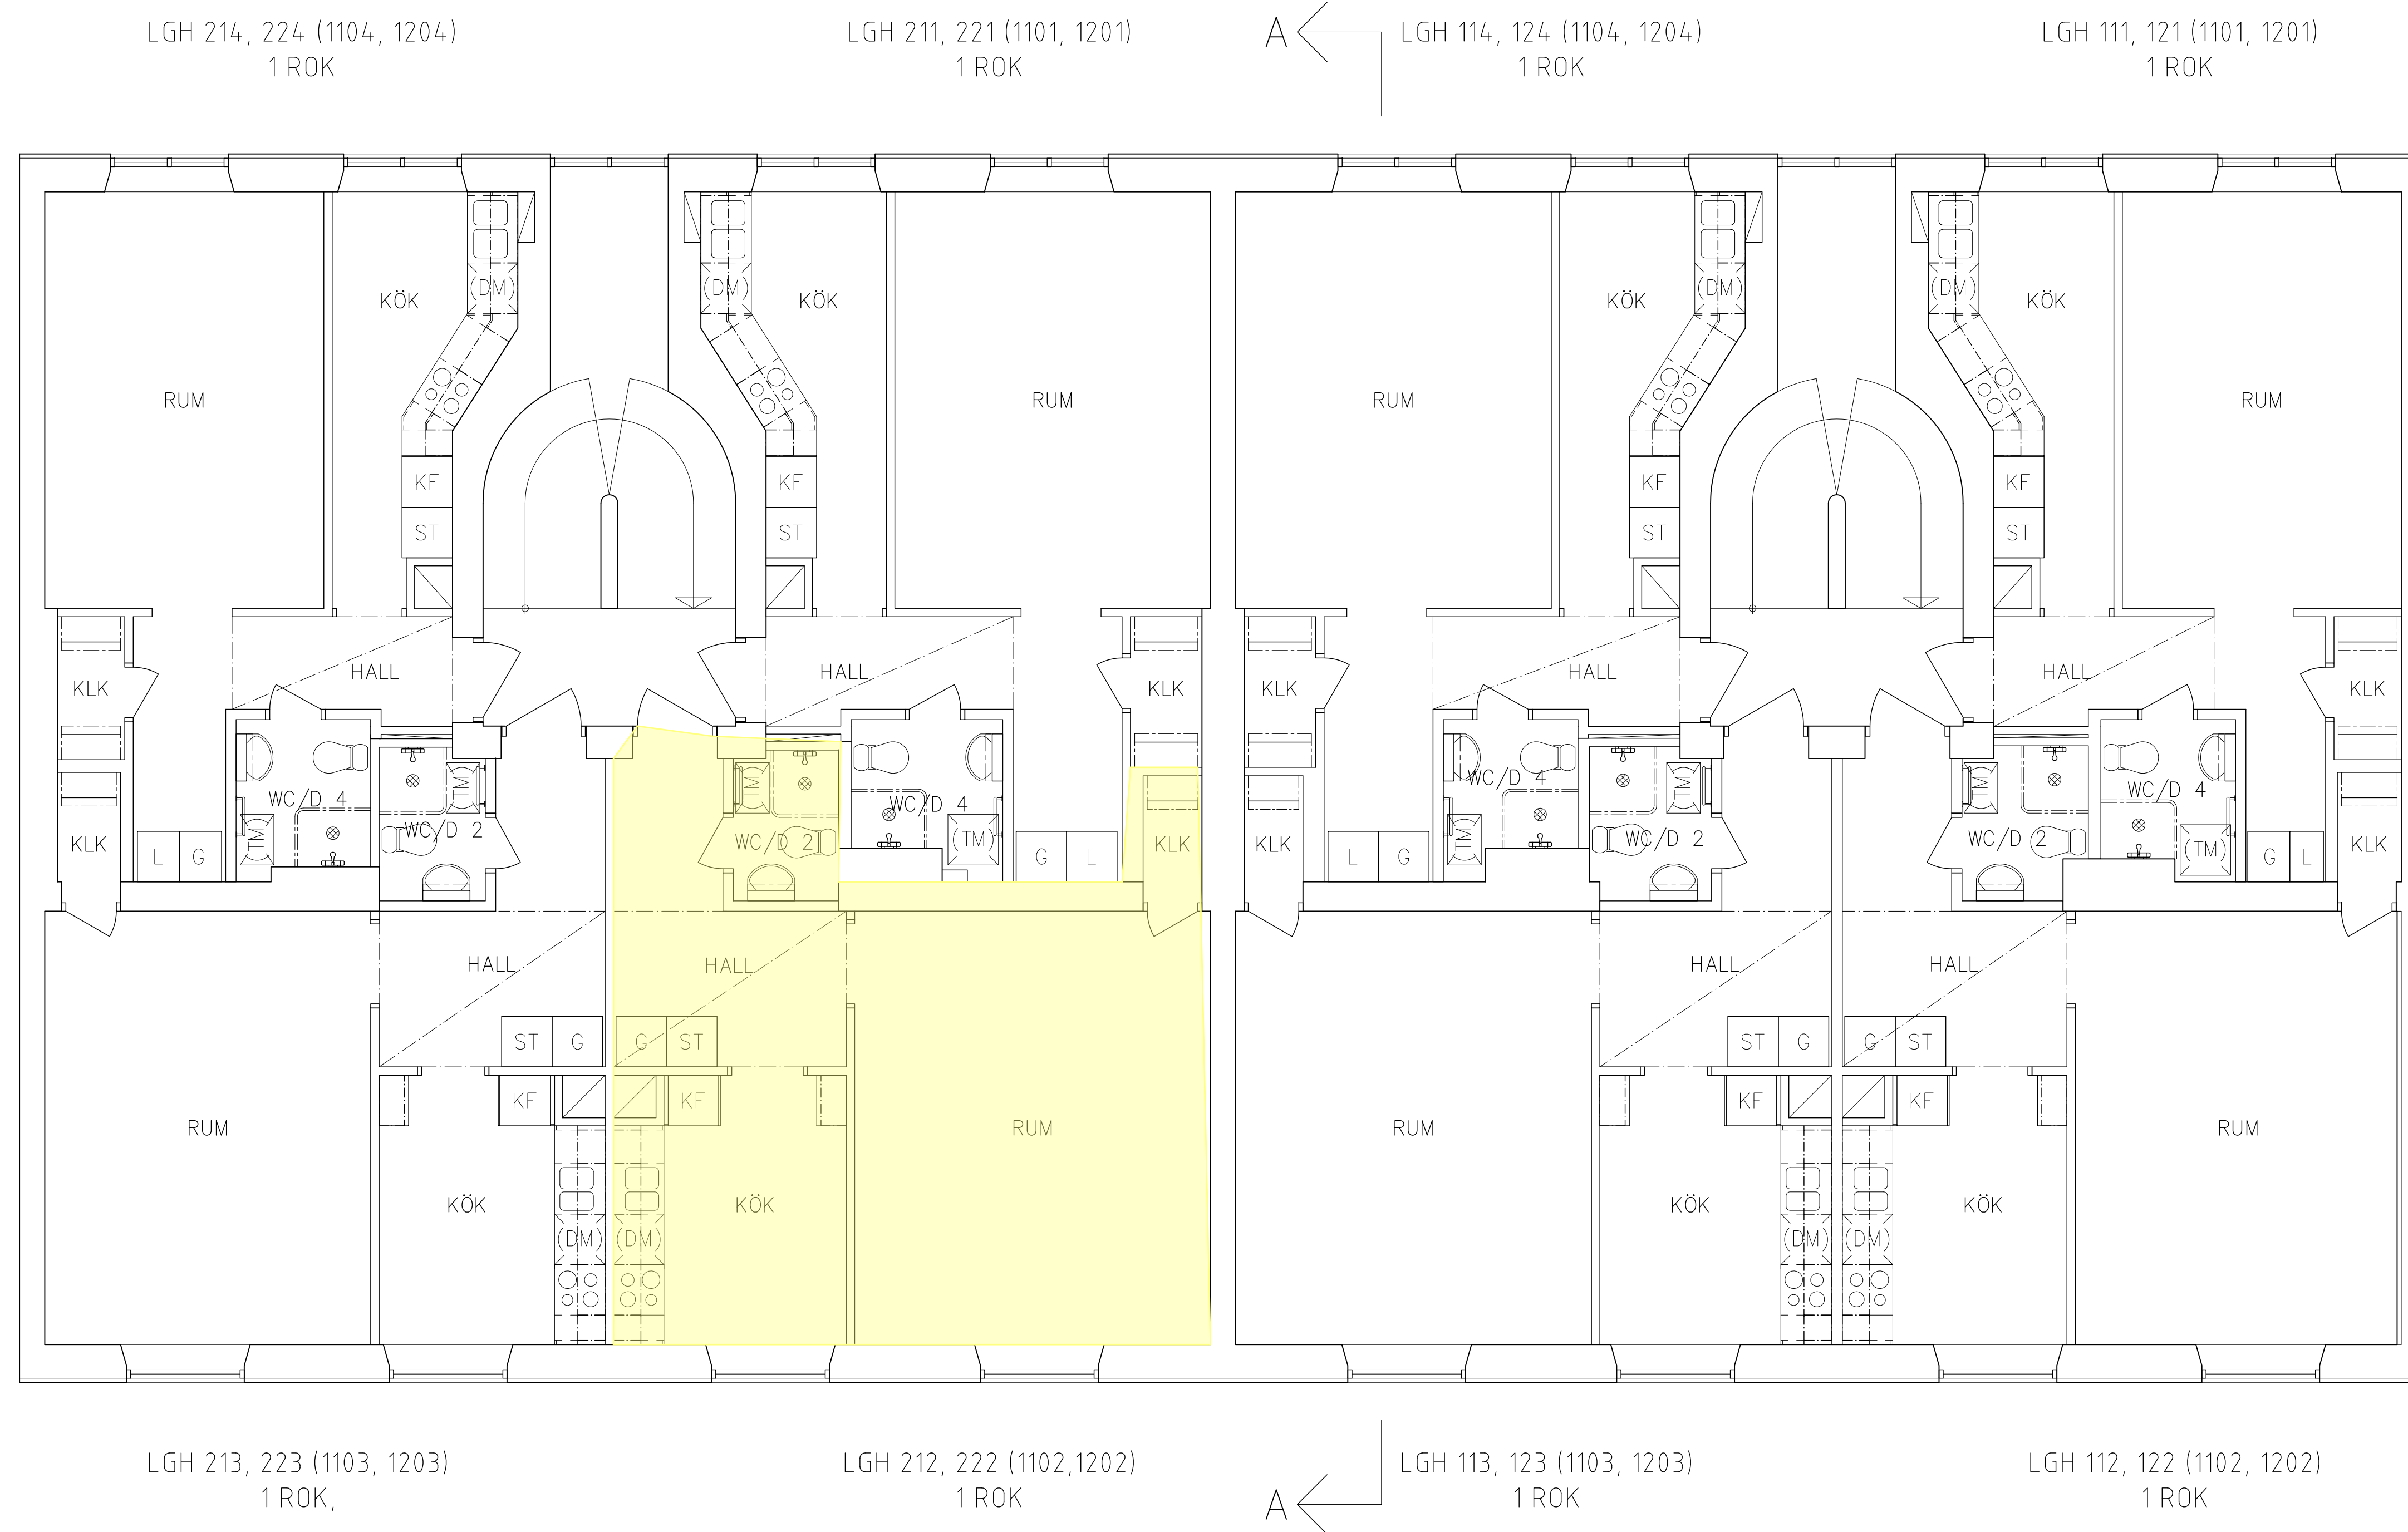


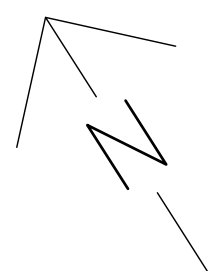

PLAN 1-2 (VÅNING 1-2 TR)

RITNING BASERAD PÅ UNDERLAG FRÅN
DNS ARKITEKTER

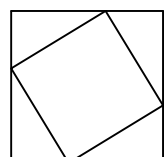

BET	ANT	ÄNDRINGEN AVSER	DATUM	SIGN
RELATIONSHANDLING				
KV. KRANEN 15				
VEGAGATAN 30, SUNDBYBERG				
RENOVERING OCH STAMBYTE				
 Morath & Ziethén Bygg AB				
 Sundell Arkitekter				
SÖDER MÅLARSTRAND 77				
118 25 STOCKHOLM				
TEL 08-545 55 300. FAX 08-545 55 310				
UPPDRAG NR	95.42-01	RITAD/KONSTR AV	JR	HANDELSÄGARE
DATUM	2016-09-08	ANSVARIG	M. LENNFALK	J. ROSEN
PLAN				
VÅNING 1-2 TR.				
SKALA	1:50 / A1	NUMMER	A-40.1-103	BET